TLOCRT STANA
IZVEDENO STANJE
M 1:100

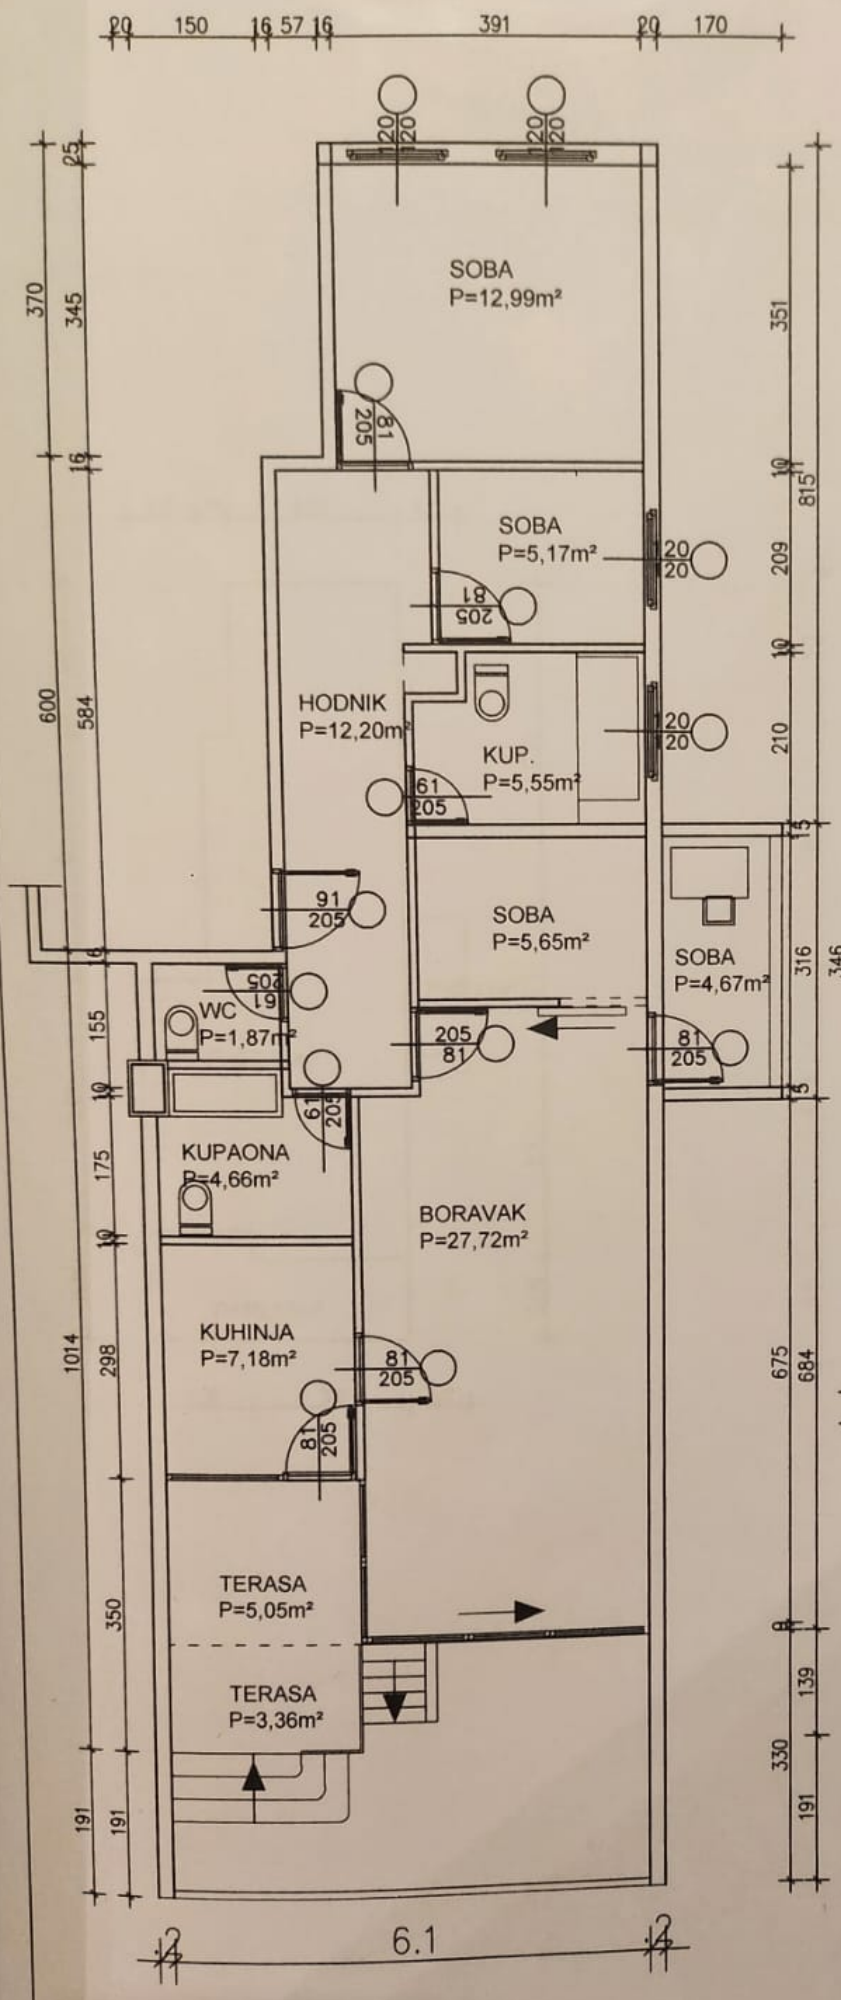
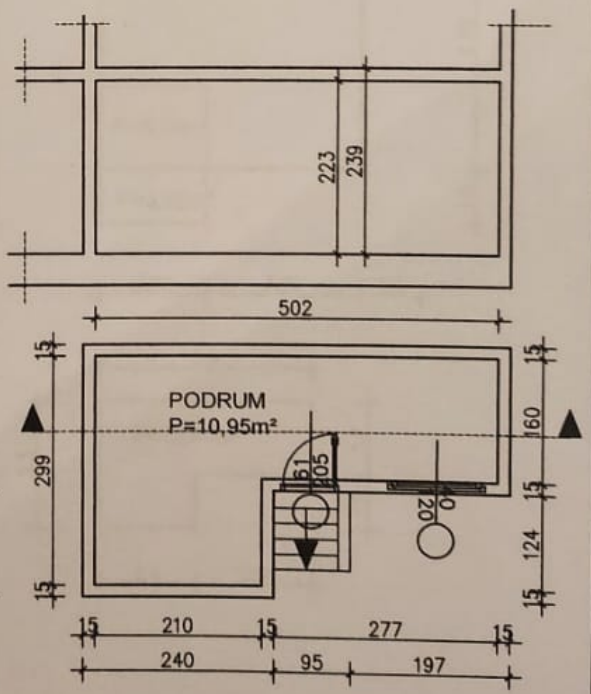
PODRUM
1:100